
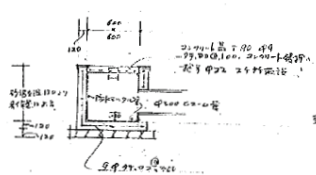


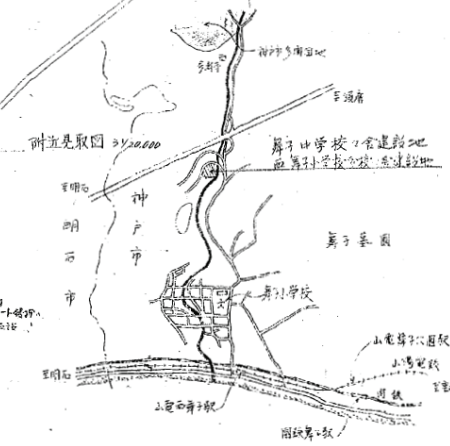
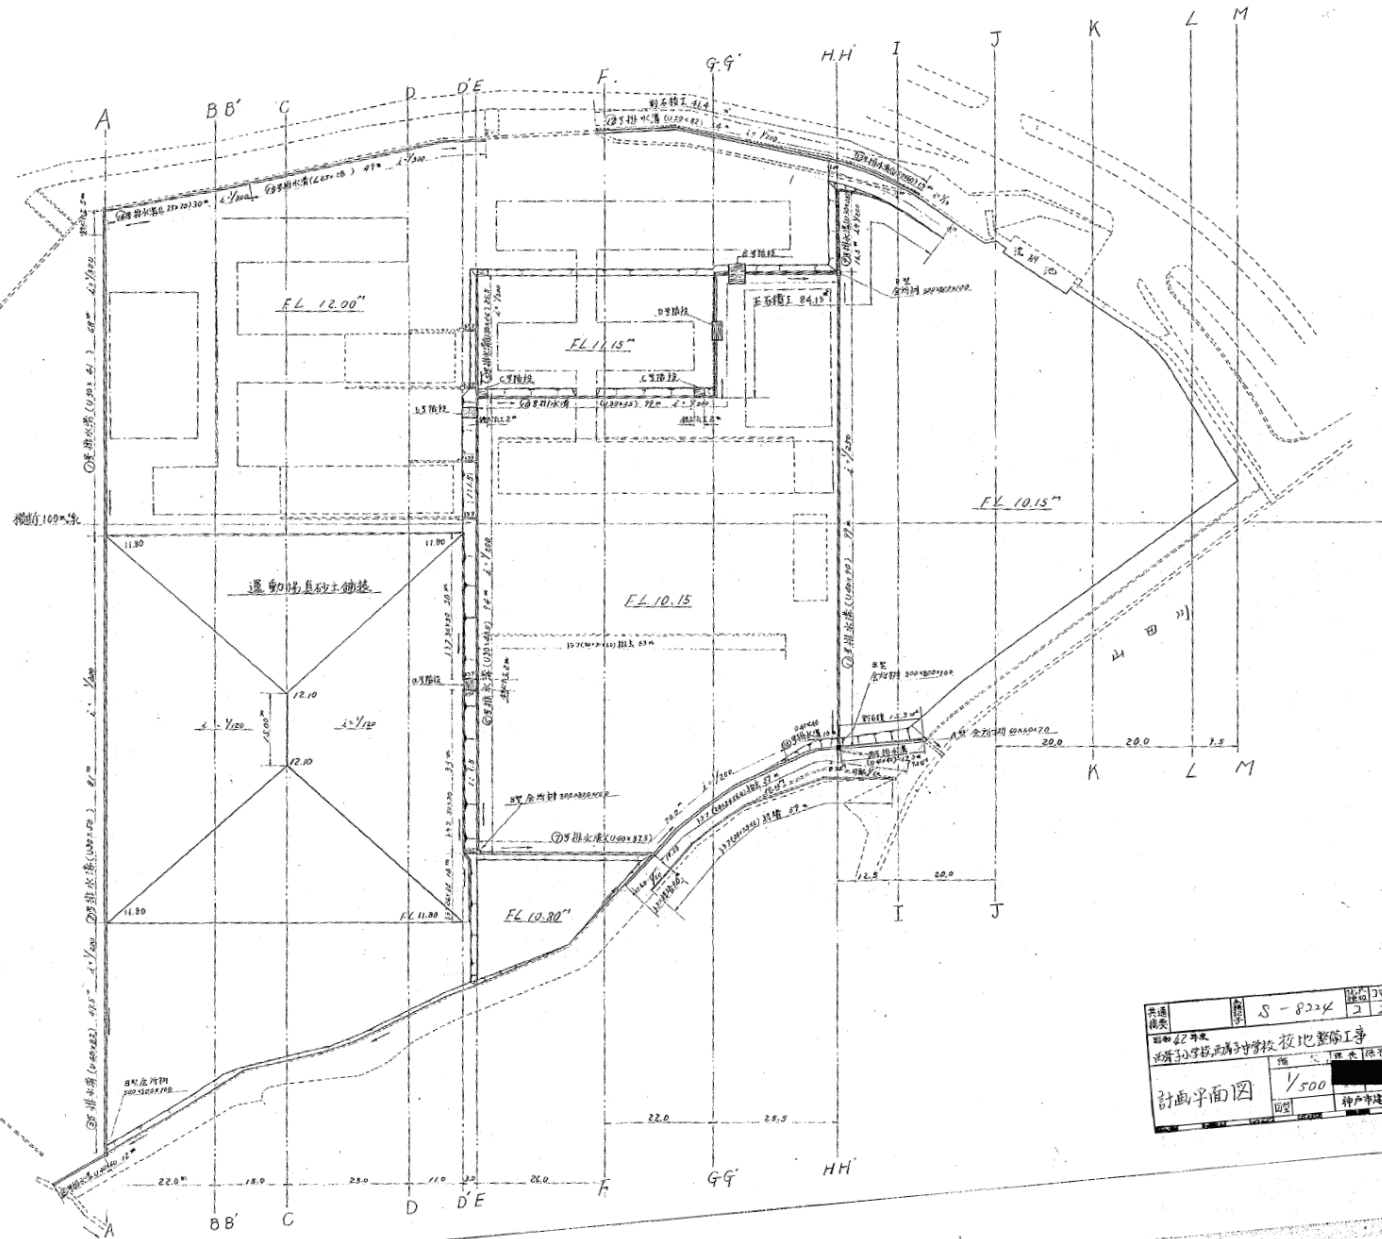


計画平面図			縮尺 1/500	神戸市建設局管轄第一	

横断面図 縮尺 上：1:100 下：1:500
(ア～イ)

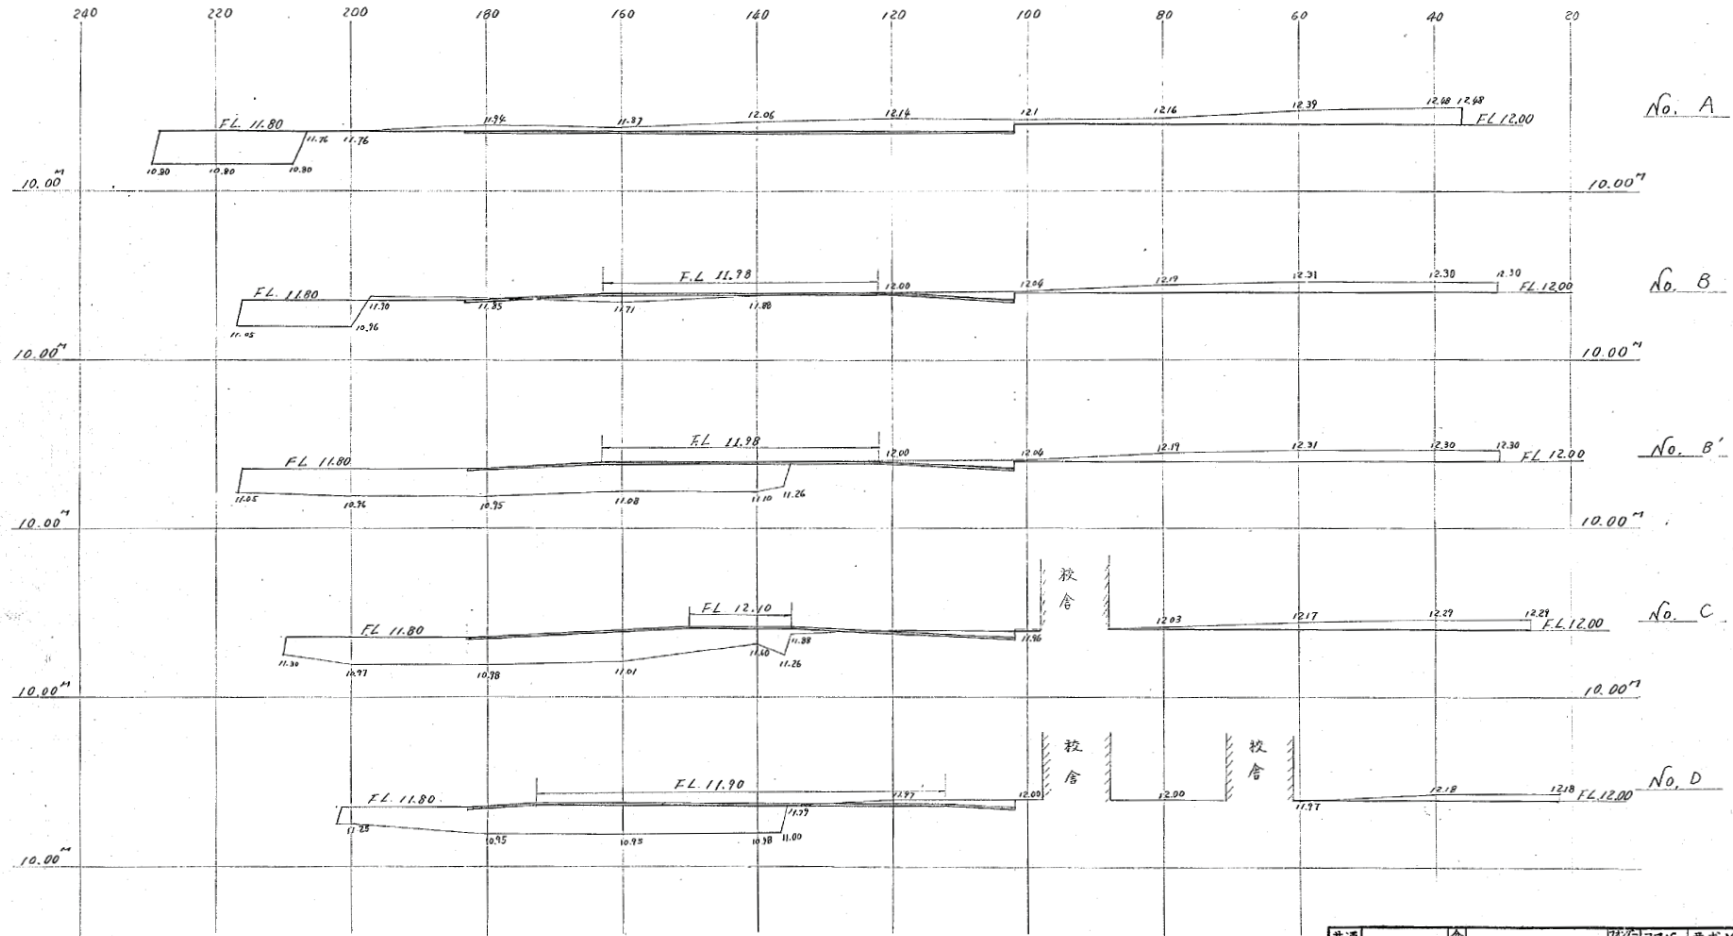


共通欄	図番	2	訂正No.	23	要求No.
昭和42年度	図名	S-8224			No. 3
西舞子小学校西舞子中学校校地整備工事	縮尺	上 1:100	下 1:500	8月	設計
横断面図(ア)	図例	神戸市建築局管轄第一課			監修

横断面図 縮尺 上: 1:100
下: 1:500
(202)

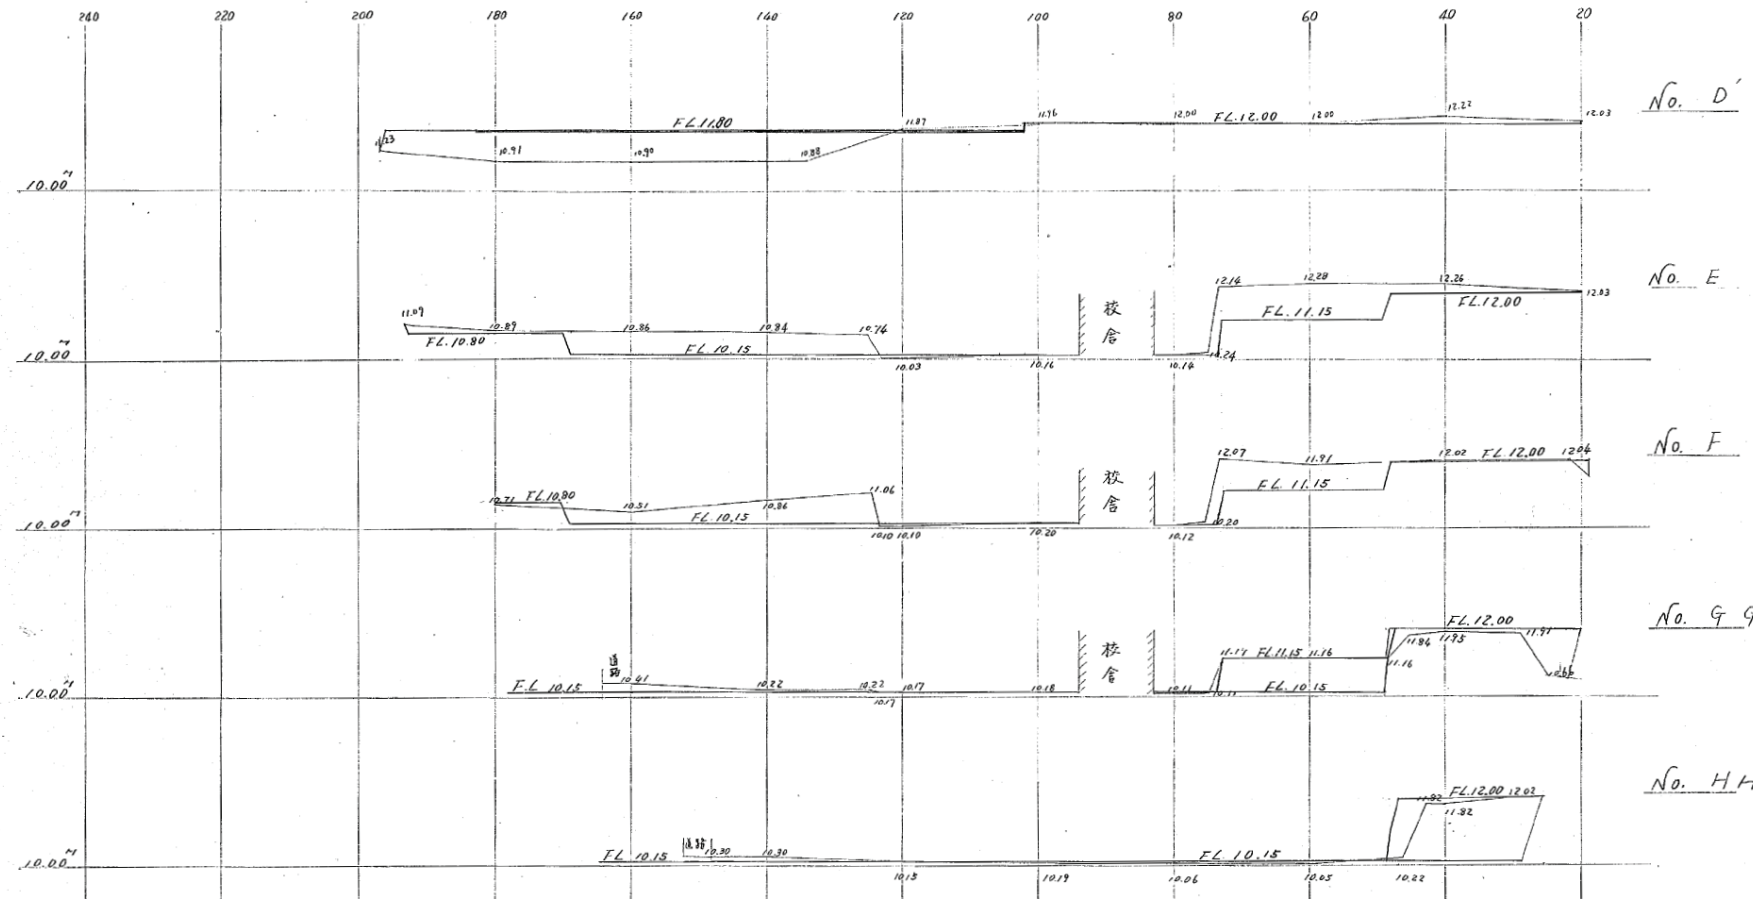


共通 摘要	設計 S-8224	図 2	JR No. 24	要求 No.	昭和42年7月
昭和42年度 西舞子小学校西舞子中学校 校地整備工事			No. 4	8月2日	設計
横断面図(202)			縮尺 上: 1:100 下: 1:500	設計	神戸市建設局管轄第一課
1:0 CM					

横断面図 縮尺 上: 1/100
下: 1/500
(その3)

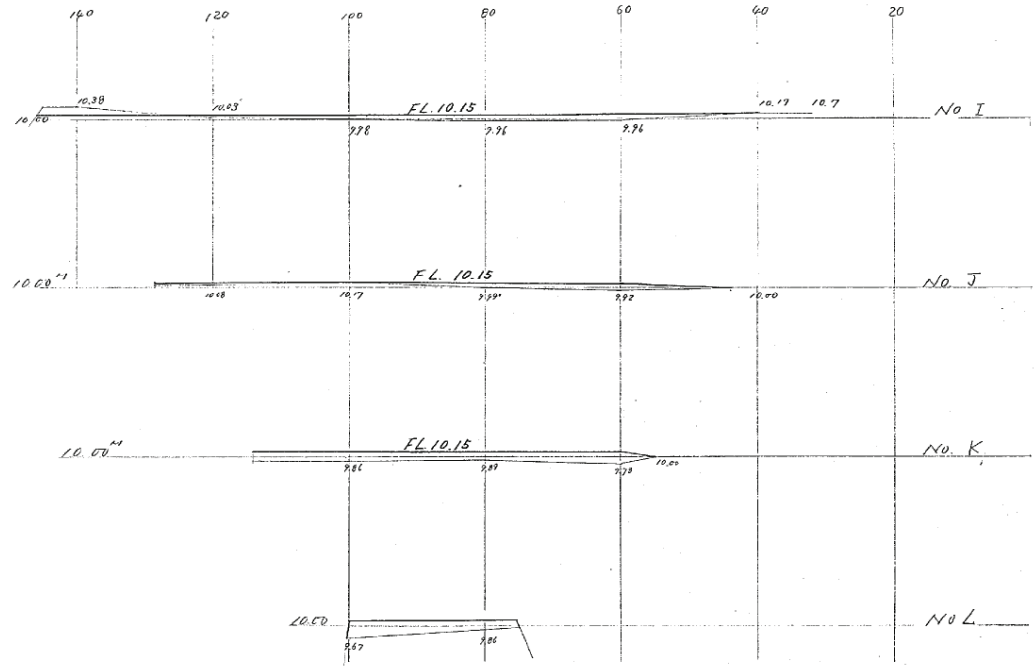


共通 摘要	縮尺	S-8224	図No	2	コマNo	25	要求No.		昭和 62年 5月
昭和62年度 西舞子小学校 西舞子中学校 校地整備工事	縮尺	上: 1/100 下: 1/500	図型		縮尺		要求No.	No. 5/8	5月 8日 内 計 設 計
横断面図(その3)	縮尺		図型		神戸市建設局管轄第一課				建設局


1号排水溝

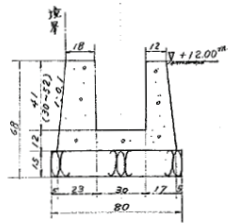


5号排水溝

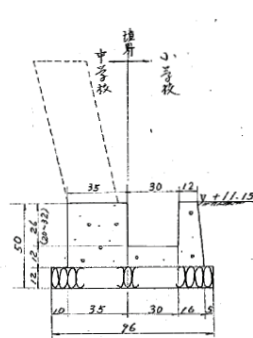


8号排水溝

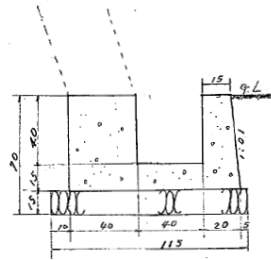


11号排水溝

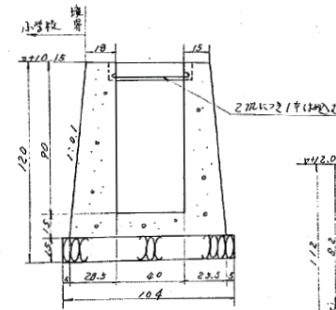


12号排水溝

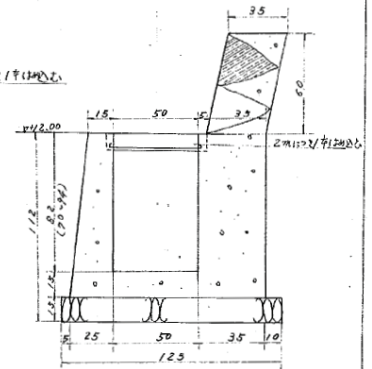


2号排水溝

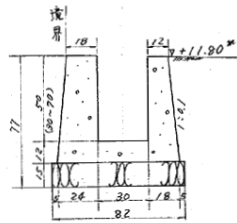


6号排水溝

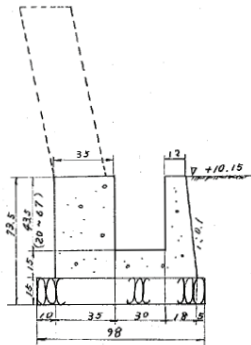


9号排水溝

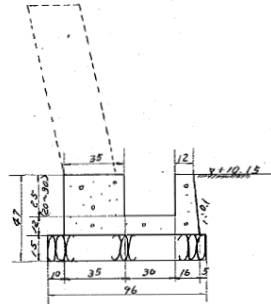


14号排水溝

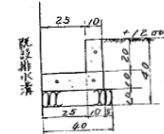


13号排水溝

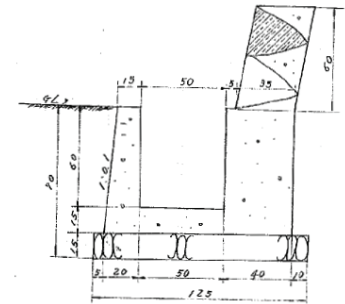


3号排水溝

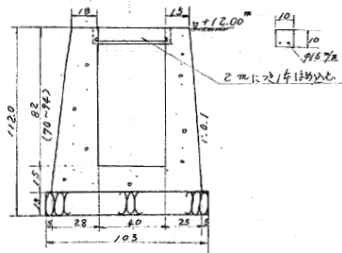


10号排水溝

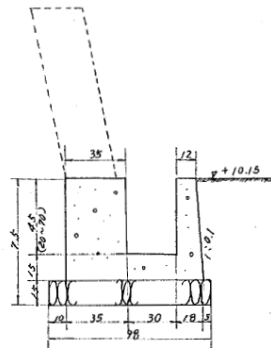


15号排水溝

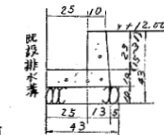


4号排水溝

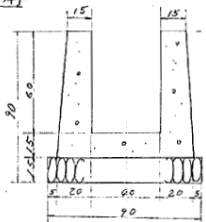

7号排水溝


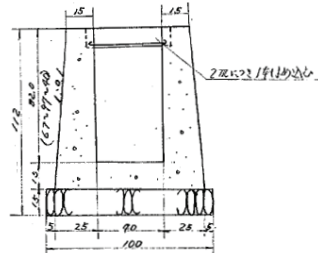


16号排水溝

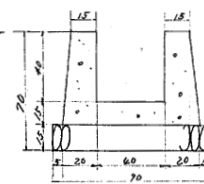


共通 摘要	金 額 字 S-8224	2422 2424 2	JR No. 要求 No. 276	昭和 42年 7月
昭和42年度			No. 6	8月2日
西舞子小学校西舞子中学校校地整備工事				設計
排水溝断面図				1/20
神戸市建築局管線第一課				100R




会所樹 60x60x70 S = 1:20

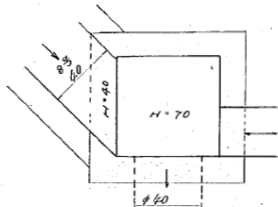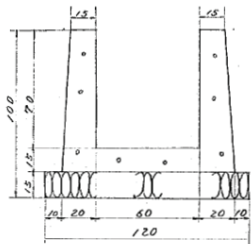


玉石積展南図 S = 1:30

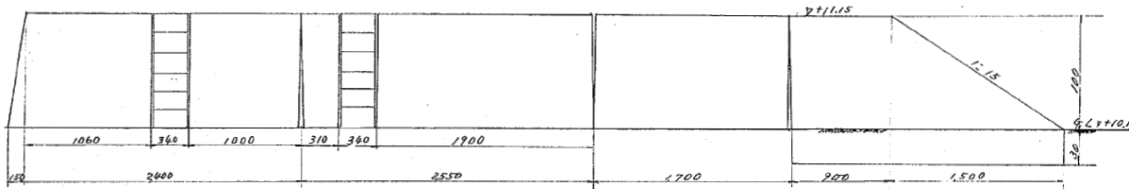



会所樹 80x80x100 S = 1:20

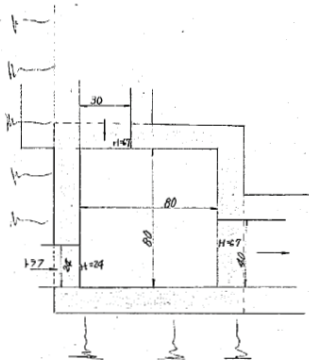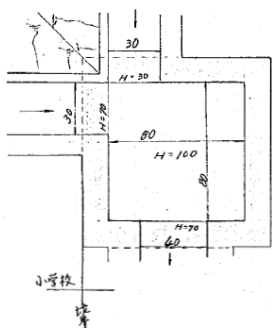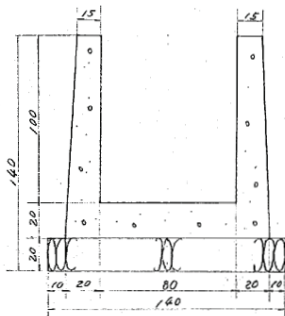

北側割石積展南図 S = 1:30

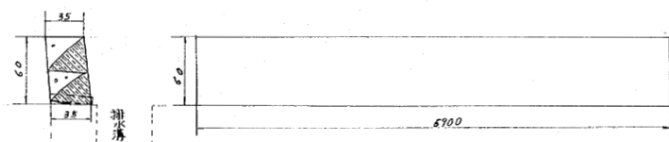


玉石積標準断面図 S = 1:20

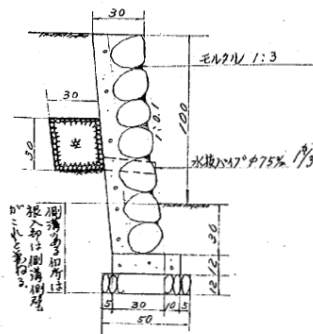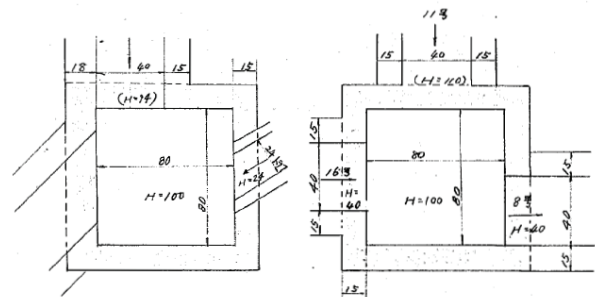


共通 摘要	設計 No. 8224	訂正 No. 2	要求No. 27	昭和 42年 7月
会所樹断面図	図示			
石積断面図				
石積展南図				
図例				
			神戸市建築局管営第一課	
			10cm	


a号 b号 c号階段 S=1:30

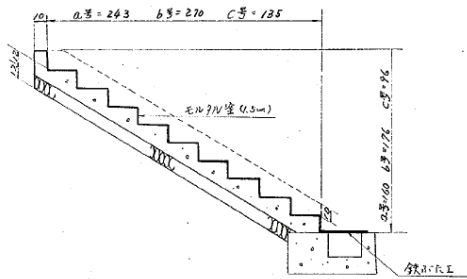


階段標準断面図

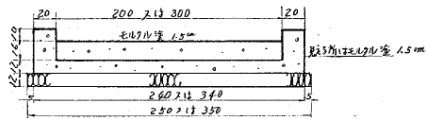



D号階段 S=1:30

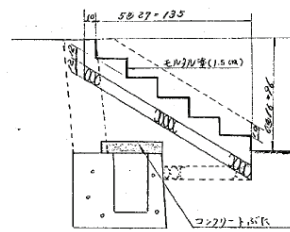


鉄板詳細図 S=1:10

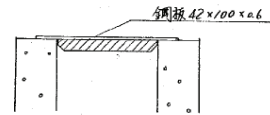



コンクリート板詳細図 S=1:10

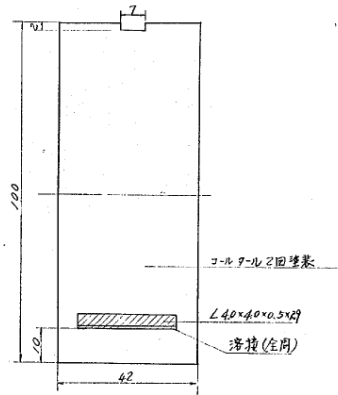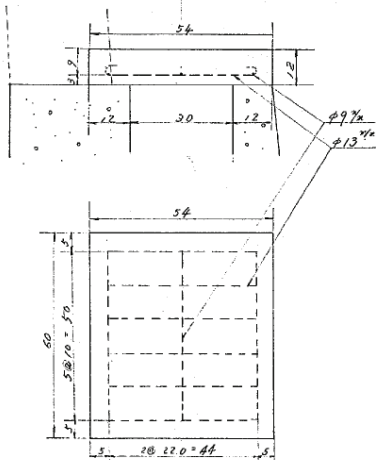


E号階段 S=1:30

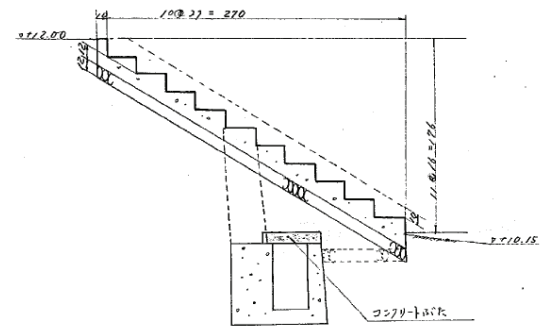


南側割石横断面図及展開図

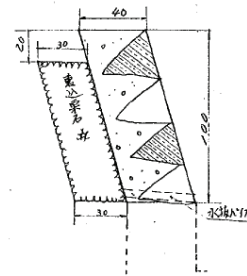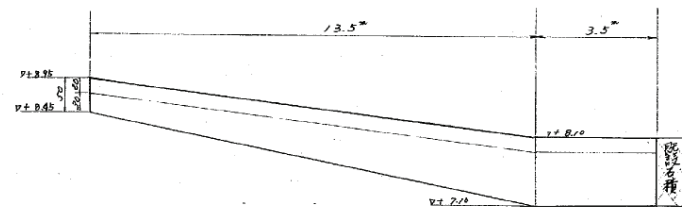

共通 概要	設計 No. 8-8224	要求No. 2	設計 No. 2	昭和62年7月 完成
昭和62年度 西灘3小学校西灘子中学校校地整備工事	階段詳細図	欄尺	欄尺	設計
鉄板詳細図	図示			
コンクリート板詳細図	図型			
		神戸市建築局営繕第一課		

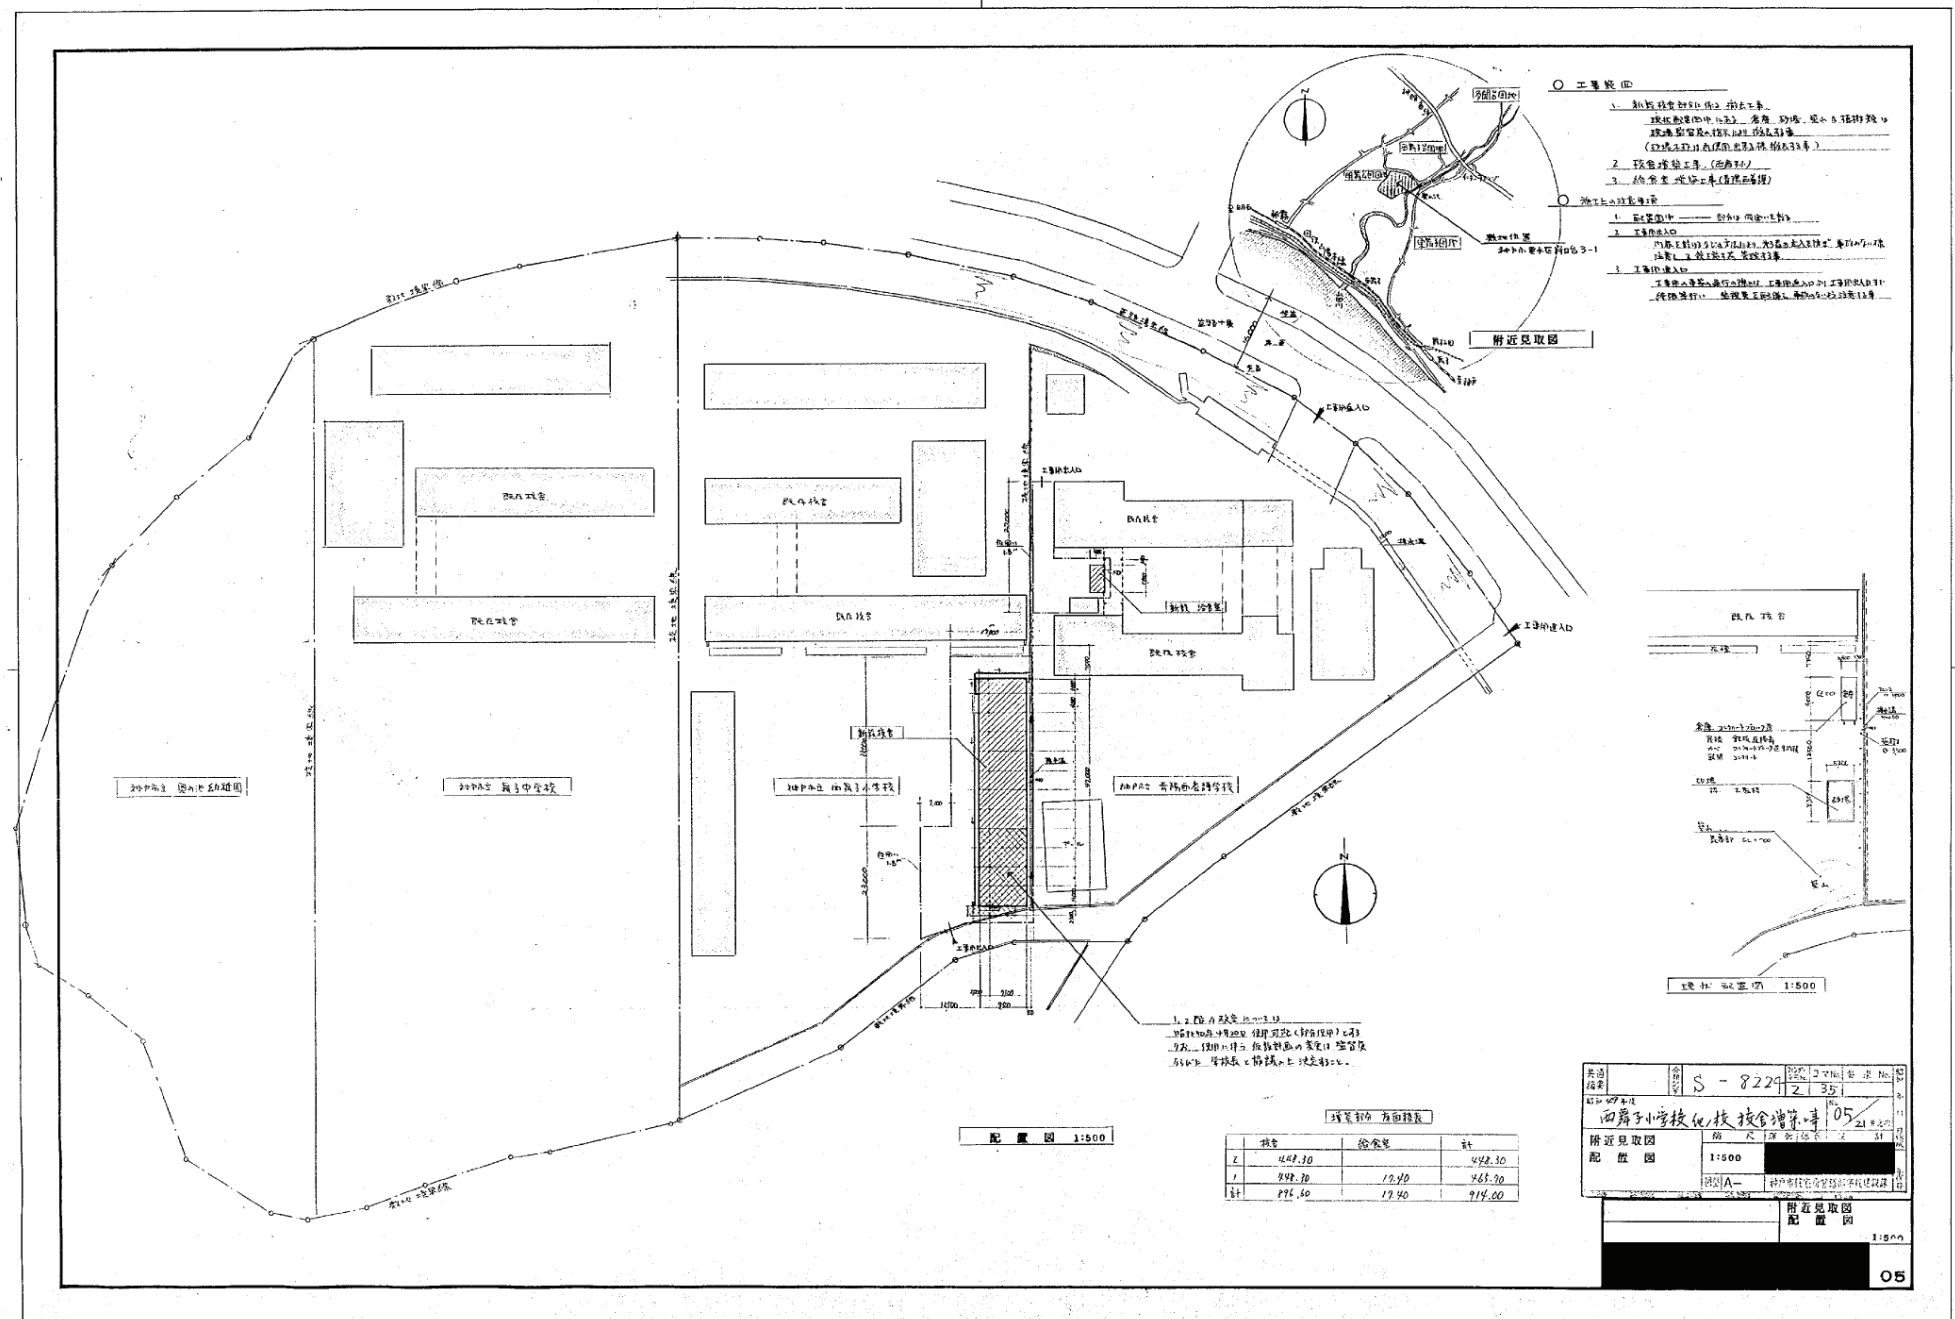

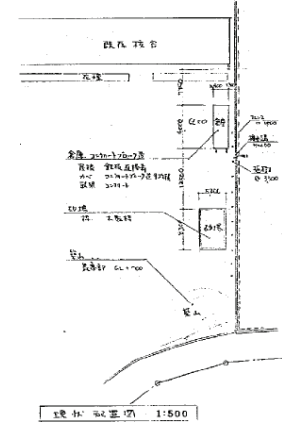
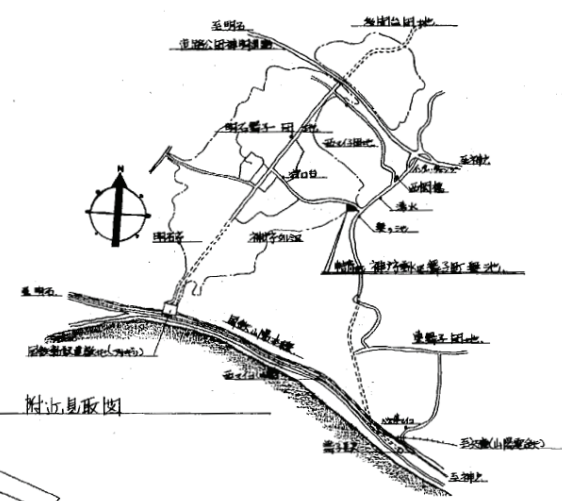

附近見取図

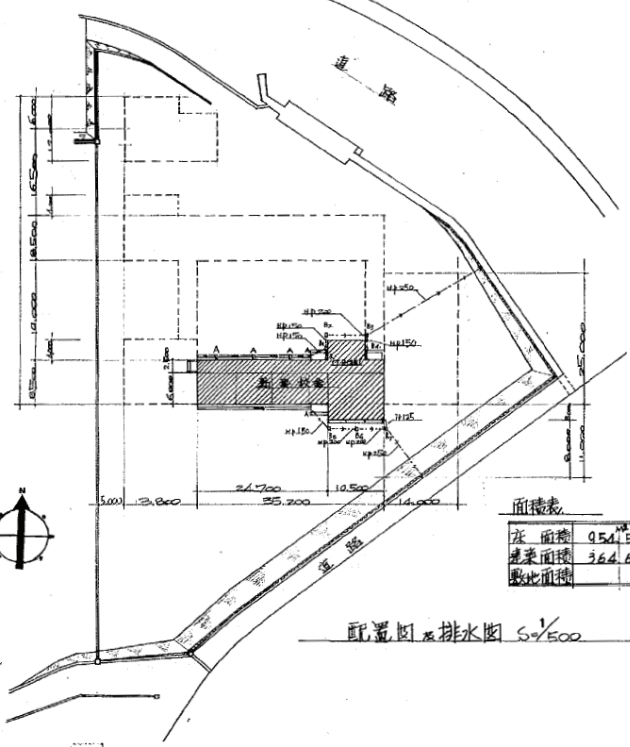


面積表

床面積	954.51
建築面積	364.67
敷地面積	500.00


配置図及排水図 1/500

排水図(凡例) 特記2品, 下記3品


- 警桶 垂釣引鉄板 φ100
- 水会所 下図詳細図参照
- TP 排水管 陶管(数字表示)
- HP 〃 鉄管(〃 〃)

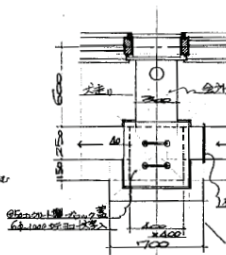

水会所詳細図 1/200

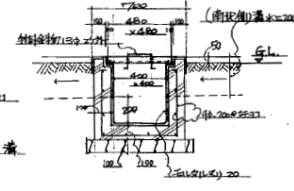

水会所詳細図 1/200

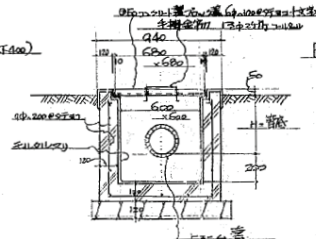

B水会所塔

B1	450
B2	480
B3	550
B4	450
B5	450
B6	500
B7	450


外部仕上表


設計 No. S-8501 図面 No. 46





附見取図, 配置図



縮尺 床下 1/500 1/200

昭和42年 11月 4日

兵庫県 神戸市住居局

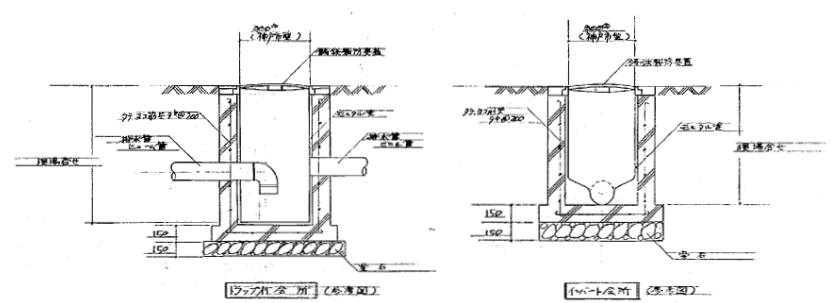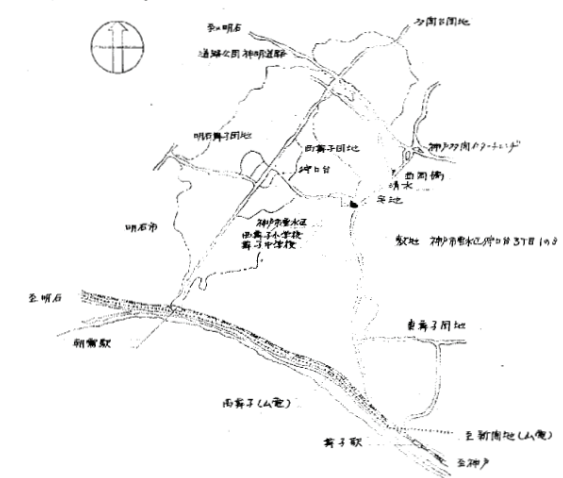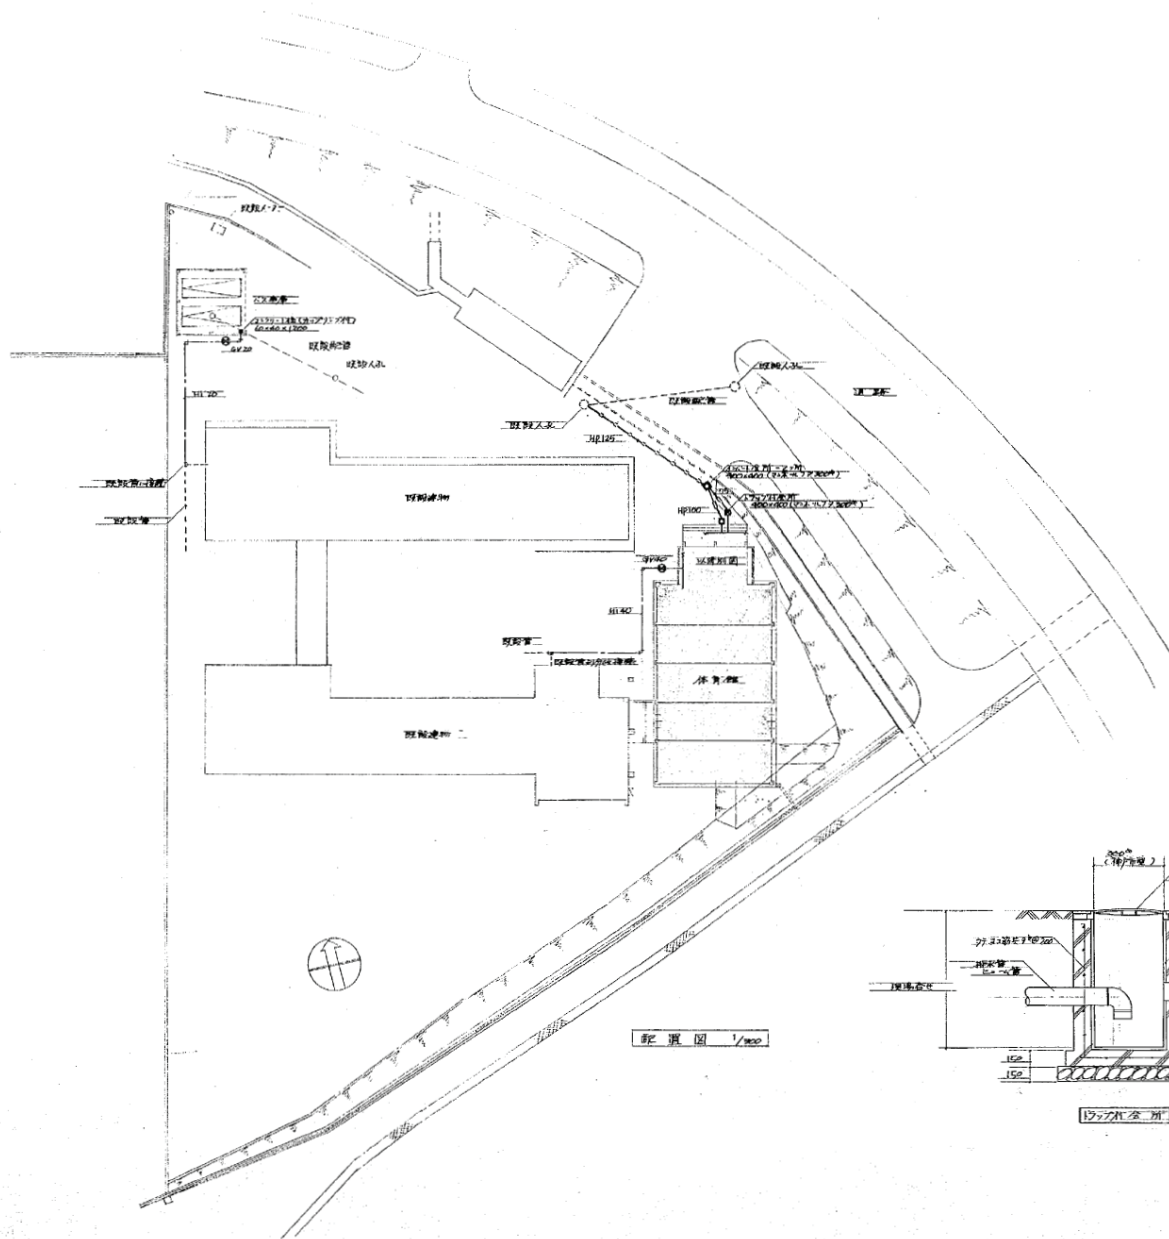



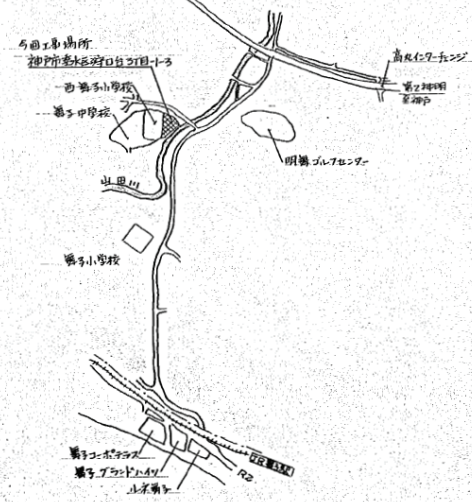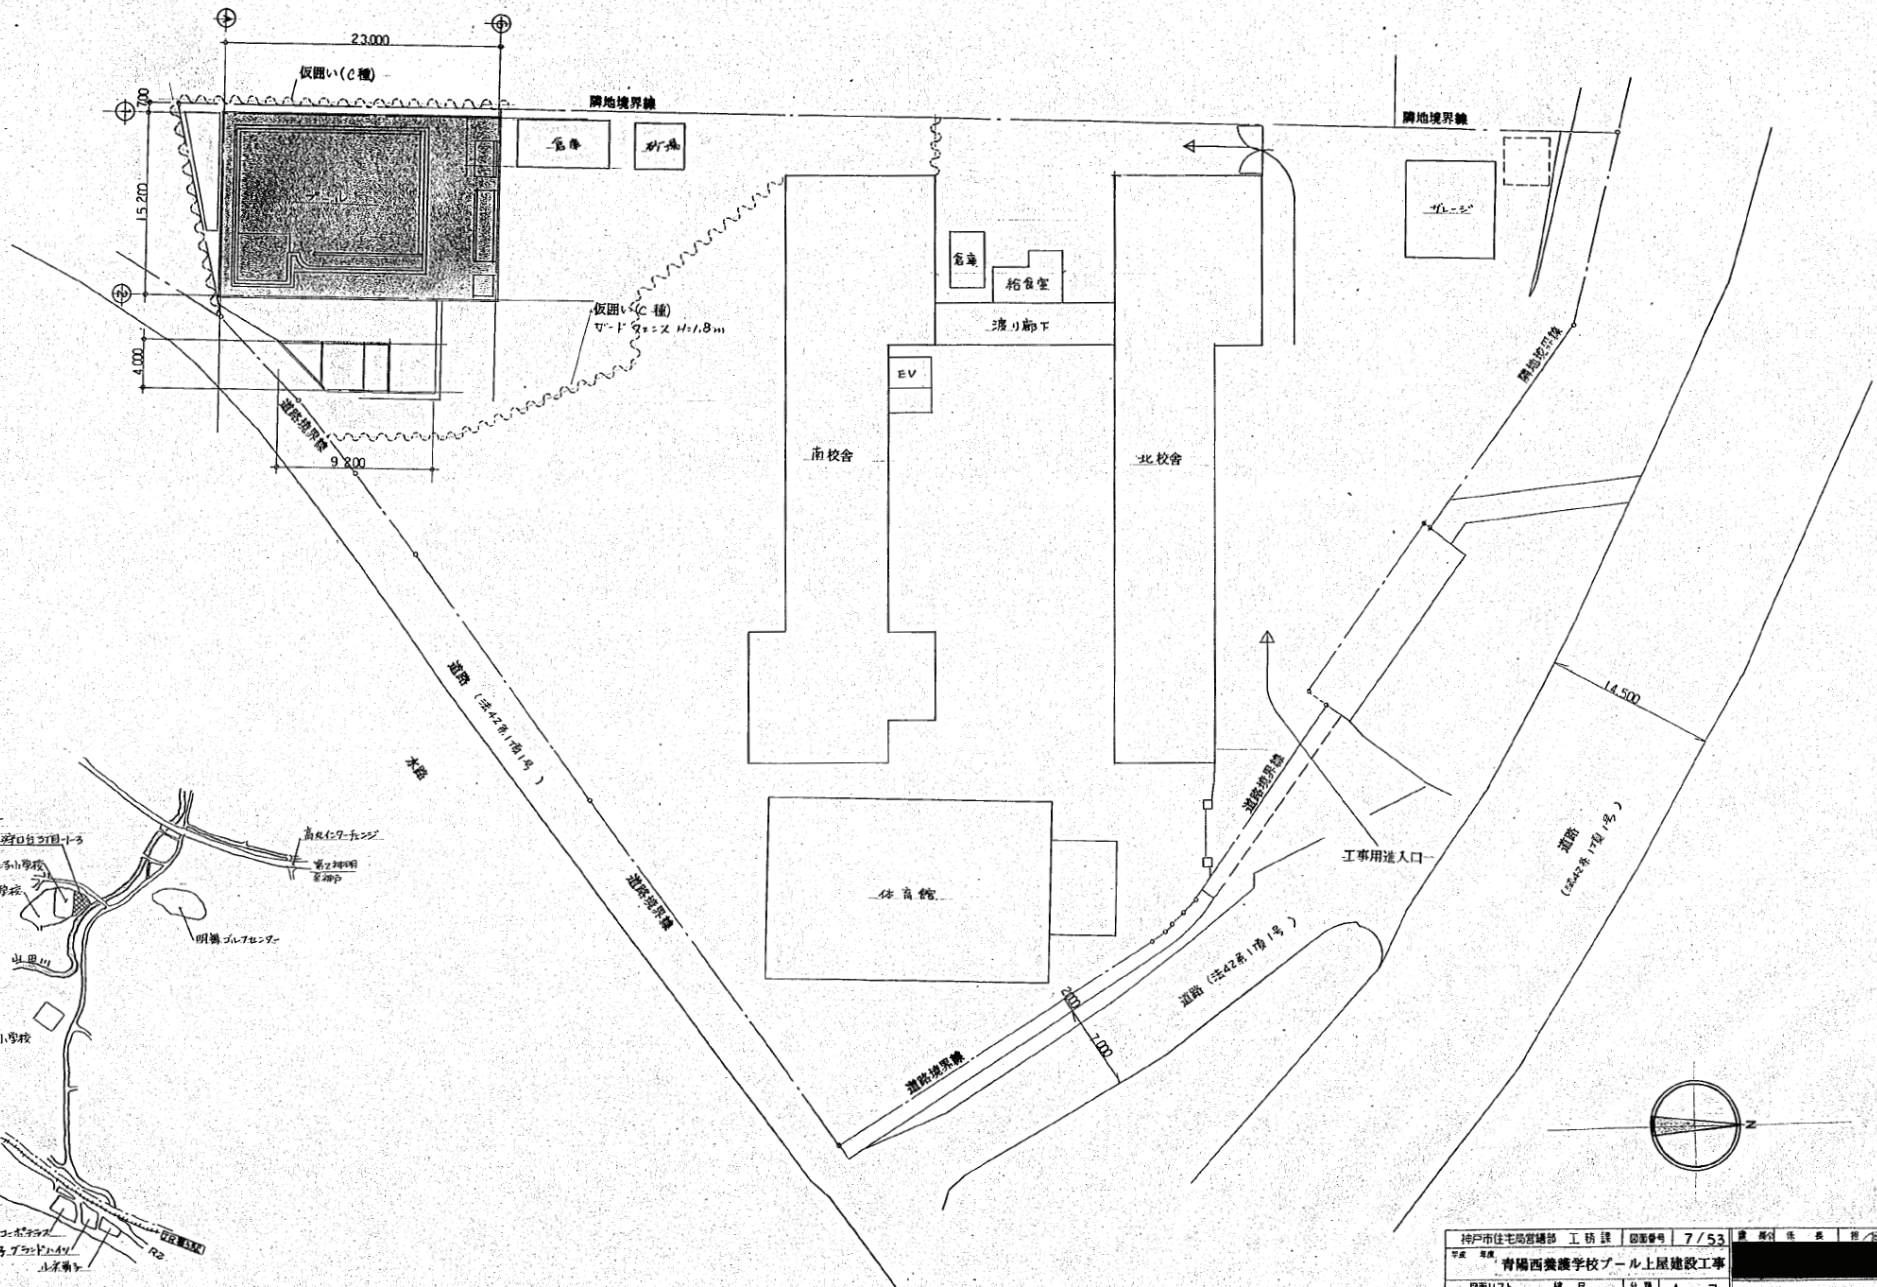


附近見取図

配置図

注) 1. 工事用出入口は、本校舎の隣接の西養子小、養子中学校 某用として、
 工事用車輦の出入に配慮し、併行して、現在に注意を払う。
 2. 駐車、仮設用地の確保は、施設管理員、監督員と協議の上で完了。

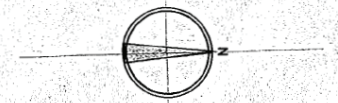

神戸市住宅局営繕部 工務課	図番	7/53	原簿	住 宅 局
中 核 課	青陽西養護学校プール上屋建設工事			
図面リスト	縮尺	1:300	分類	A-7
配置図			図名	CONFD. REVISION
附近見取図			7	7
			年度	年 月 日

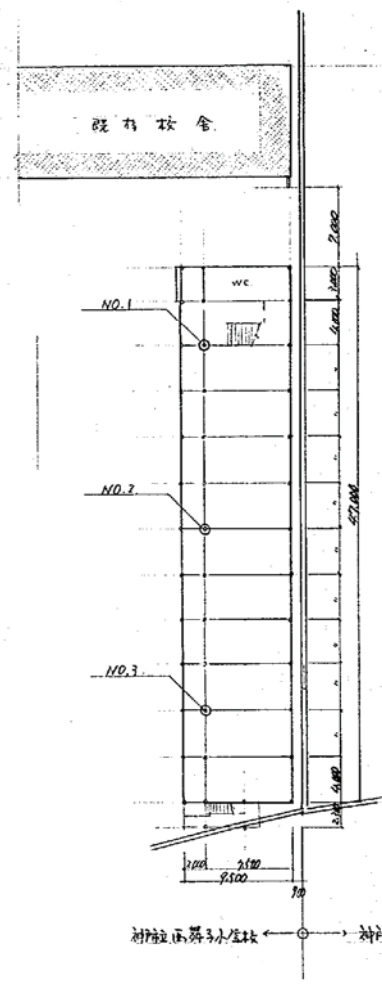

地質調査位置図 1:300


NO.1 地下水位 140m						NO.3 地下水位 110m									
標尺 m	深度 m	層厚 m	土質名	色調	記事	標準貫入試験									
						深度 m	100mm	200mm	300mm	400mm	500mm	N 値			
1	0.20		埋	褐色	固結砂質土	1.1	3	2	5						
2	1.70		上	褐色	細砂	2	1	1	1						
3	2.20		上	褐色	粗砂	6	2	2	2						
4	3.20	4.20	砂	褐色	中砂	2	1	0	1						
5	4.20		砂	褐色	中砂	3	1	1	1						
6	5.20	1.60	砂	褐色	中砂	4	1	1	2						
7	6.20	1.60	砂	褐色	中砂	7	2	2	3						
8	7.20		砂	褐色	中砂	11	8	12	13						
9	8.20		砂	褐色	中砂	14	7	12	10						
10	9.20		砂	褐色	中砂	14	10	15	19						
11	10.20		砂	褐色	中砂	10	4	10	14						

NO.2 地下水位 120m														
標尺 m	深度 m	層厚 m	土質名	色調	記事	標準貫入試験								
						深度 m	100mm	200mm	300mm	400mm	500mm	N 値		
1	0.20		埋	褐色	固結砂質土	1.1	2	2	3					
2	1.70	2.50	上	褐色	粗砂	2	1	0	1					
3	2.20		口	褐色	上部砂質土	6	2	2	2					
4	3.20		口	褐色	粘土層植物混入	17	2	3	2					
5	4.20		口	褐色	粘土層植物混入	5	1	2	2					
6	5.20	1.60	砂	褐色	中砂	6	2	2	2					
7	6.20	0.70	砂	褐色	中砂	10	17	21	20					
8	7.20		砂	褐色	中砂	13	15	18	20					
9	8.20		砂	褐色	中砂	14	10	12	14					
10	9.20	2.10	砂	褐色	中砂	10	12	16	22					
11	10.20	0.60	砂	褐色	中砂	10	4	10	14					

共通
調査
S-8224
2/51
21
西舞子小学校 校舎増築工事
1:300
図例A-
神戸市住宅局建築課

木-1-7 柱状図

1:300

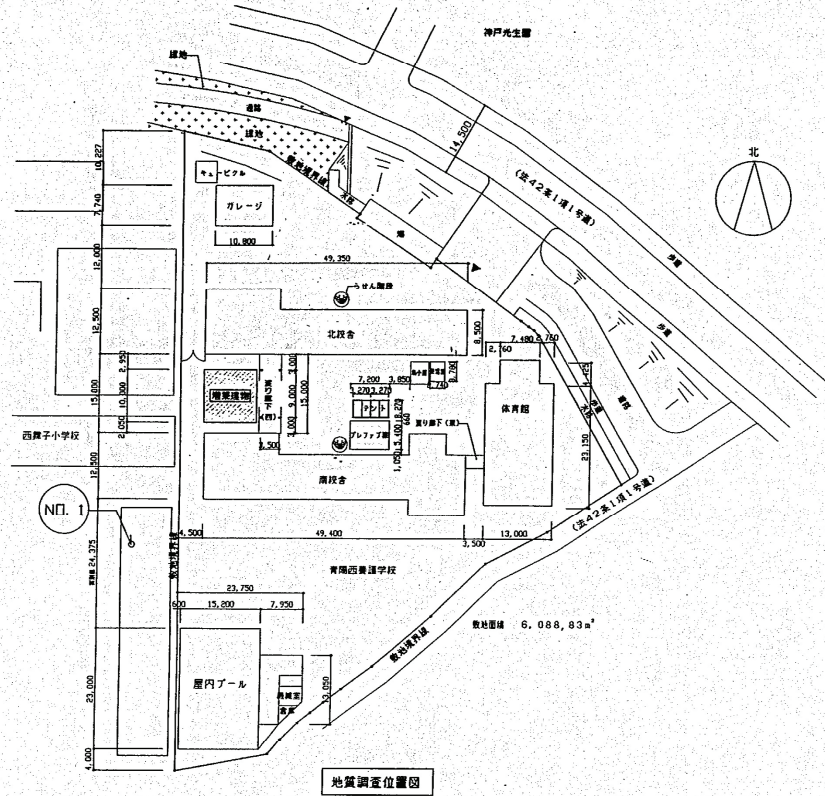

地質調査位置図



ボーリング柱状図

NO.1 地下水位 140-										

完成図

神戸市住宅局営繕部工務課		図面番号	S-7/40	課長	保長	担当
平成13年度		青陽西養護学校 給食室増築工事				
図面リスト		縮尺		分冊 番号	S-850/	
ボーリング柱状図 位置図 (参考図)		NO SCALE		分冊 番号	コマNo.	要求No.
				9	96	
				2003年度 作成		
5cm 図版 A-2						